

INWENTARYZACJA POWYKONAWCZA LOKALU MIESZKALNEGO


BUDYNEK "VERBEL"
ul. Żupnicza 18A
03-821 Warszawa

Kondygnacja: 12
Piętro: 11

LOKAL: 62

ZESTAWIENIE POMIESZCZEŃ		
NR	NAZWA POMIESZCZENIA	POW.(m2)
1	SALON Z ANEKSEM	32,46
2	SYPIALNIA	12,01
3	ŁAZIENKA	4,21
4	HOL	4,90
POW. UŻYTKOWA		54,98
5	LOGGIA	25,45

Pomiar wykonano zgodnie z normą PN-ISO 9836:1997 z wliczoną powierzchnią pod ścianami działowymi.

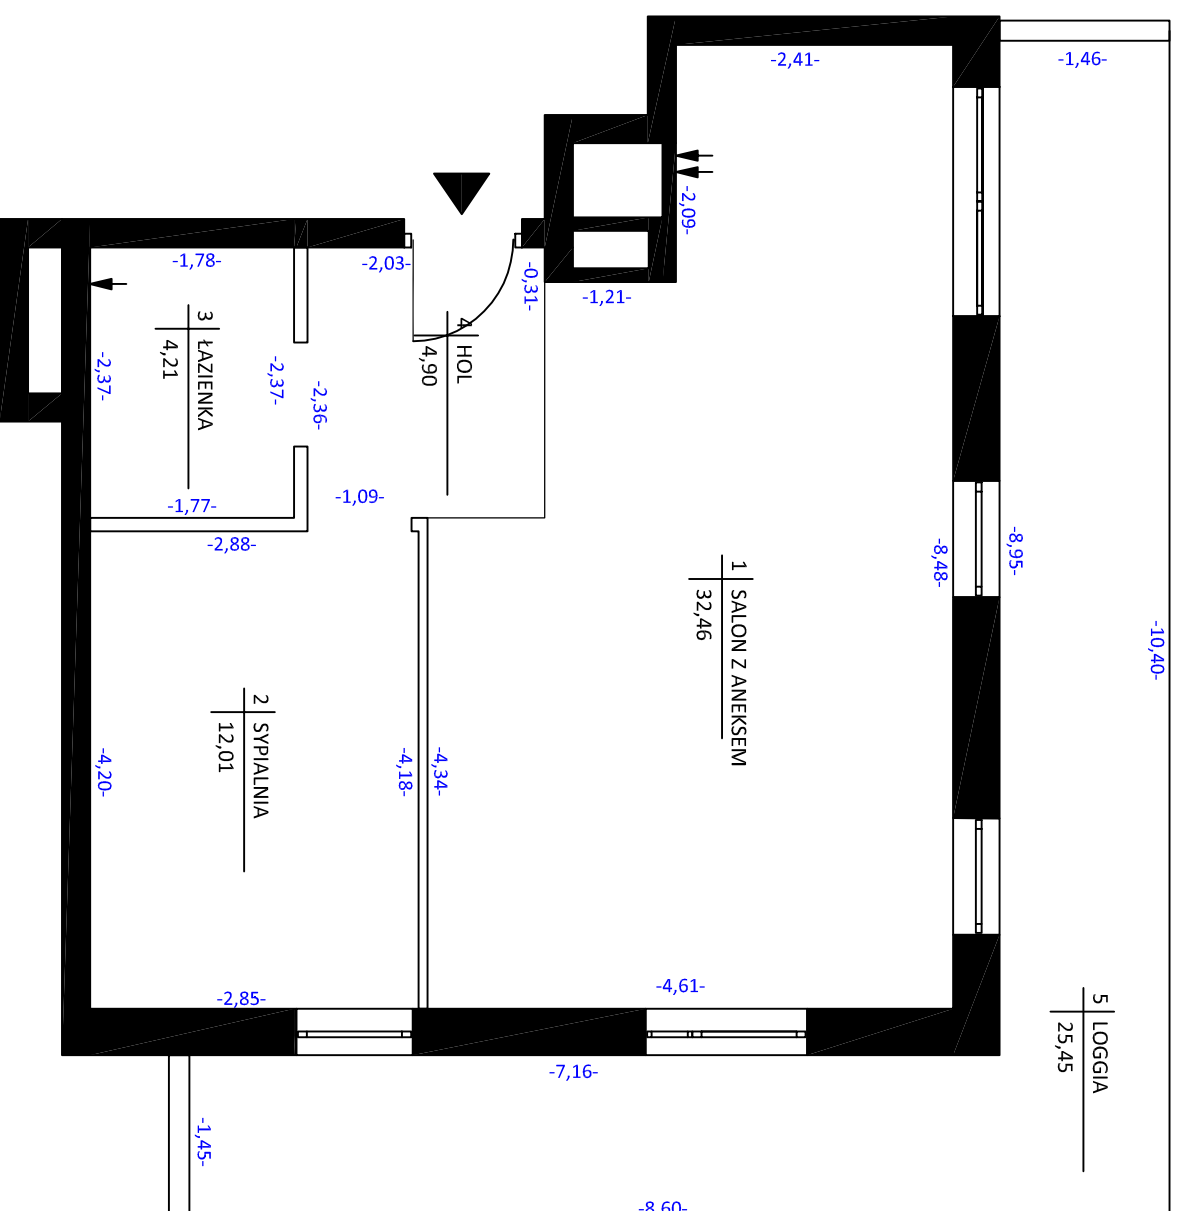

SZKIC USYTUOWANIA

