

INWENTARYZACJA POWYKONAWCZA LOKALU MIESZKALNEGO


BUDYNEK "VERBEL"
ul. Żupnicza 18A
03-821 Warszawa

Kondygnacja: 12
Piętro: 11

LOKAL: 63

ZESTAWIENIE POMIESZCZEŃ		
NR	NAZWA POMIESZCZENIA	POW.(m2)
1	SALON Z ANEKSEM	26,43
2	SYPIALNIA	11,26
3	ŁAZIENKA	5,68
4	HOL	3,13
POW. UŻYTKOWA		47,98
5	LOGGIA	1,84

Pomiar wykonano zgodnie z normą PN-ISO 9836:1997 z wliczoną powierzchnią pod ścianami działowymi.

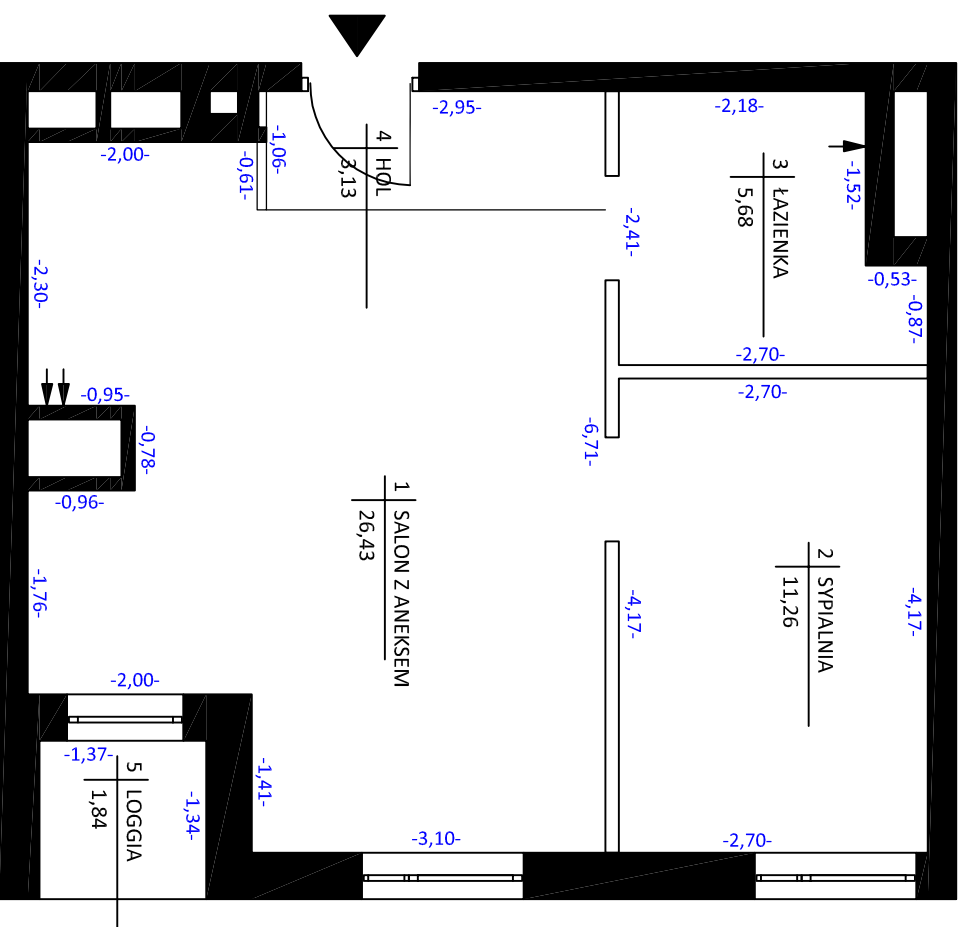

SZKIC USYTUOWANIA

